




CORTE LOGITUDINAL AA  
Esc. 1/200

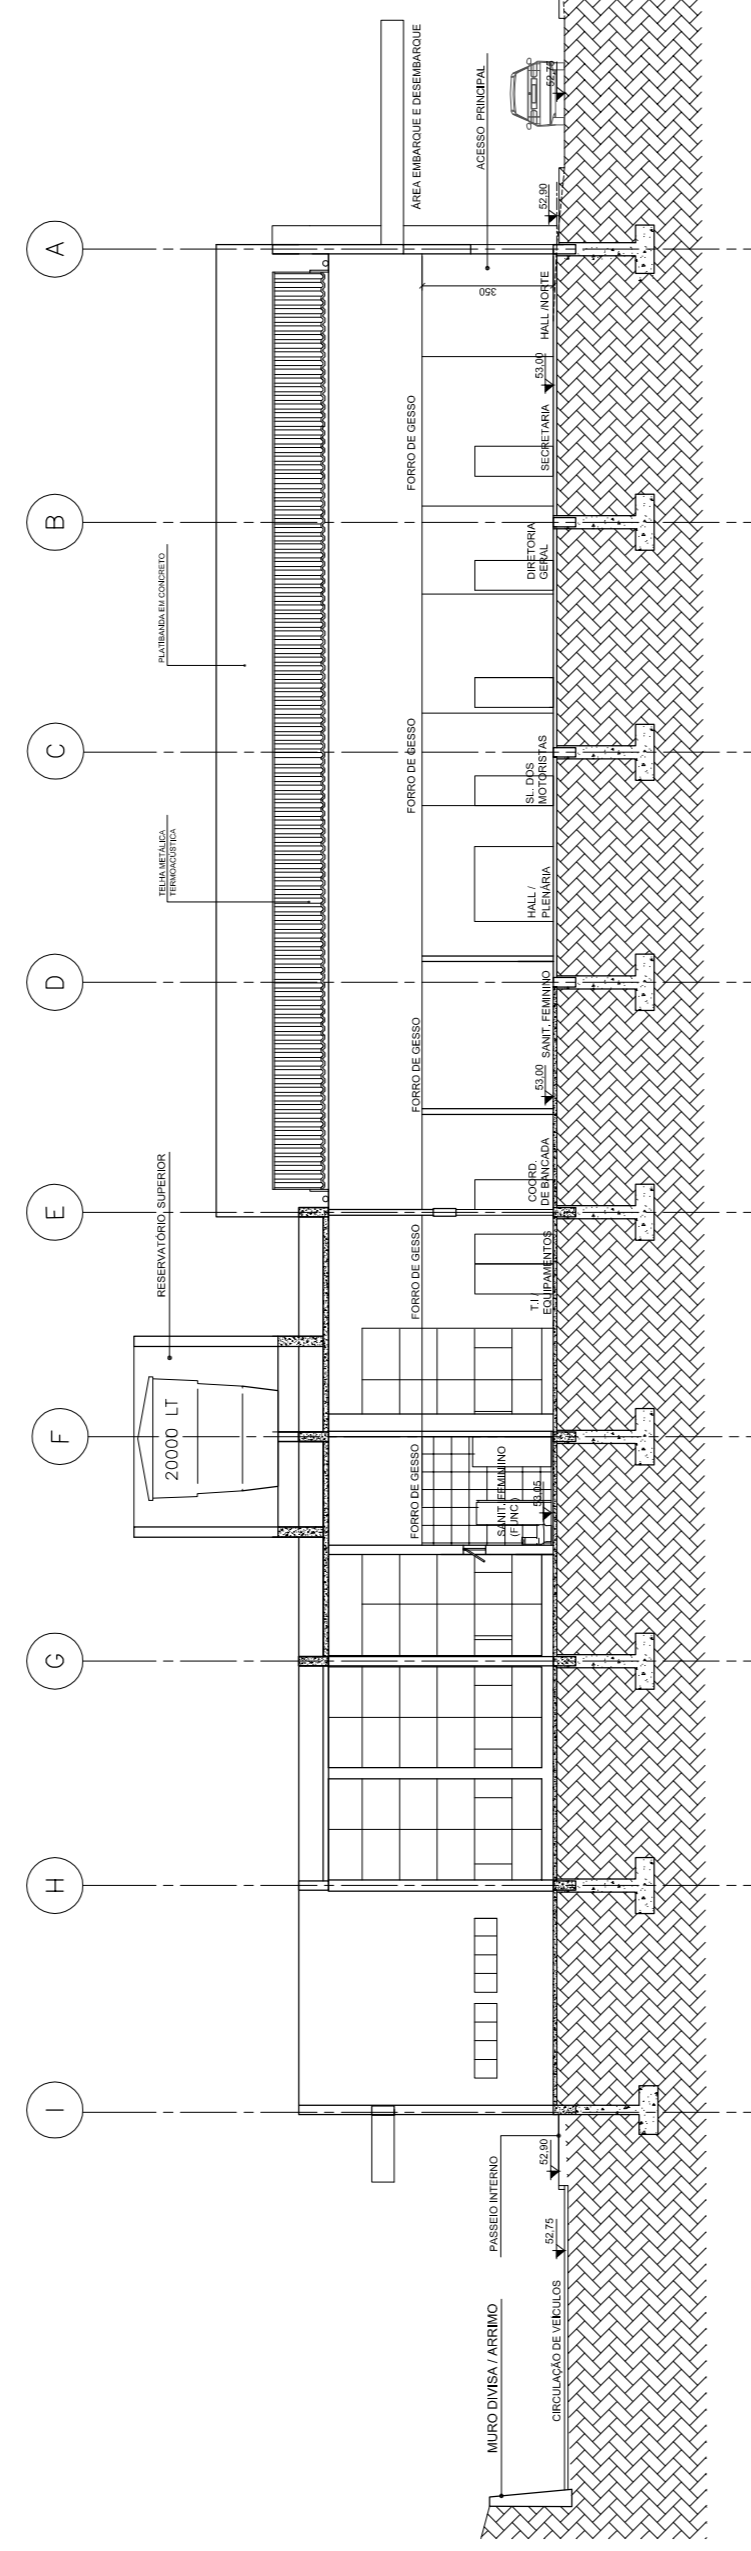

CORTE LOGITUDINAL BB  
Esc. 1/200

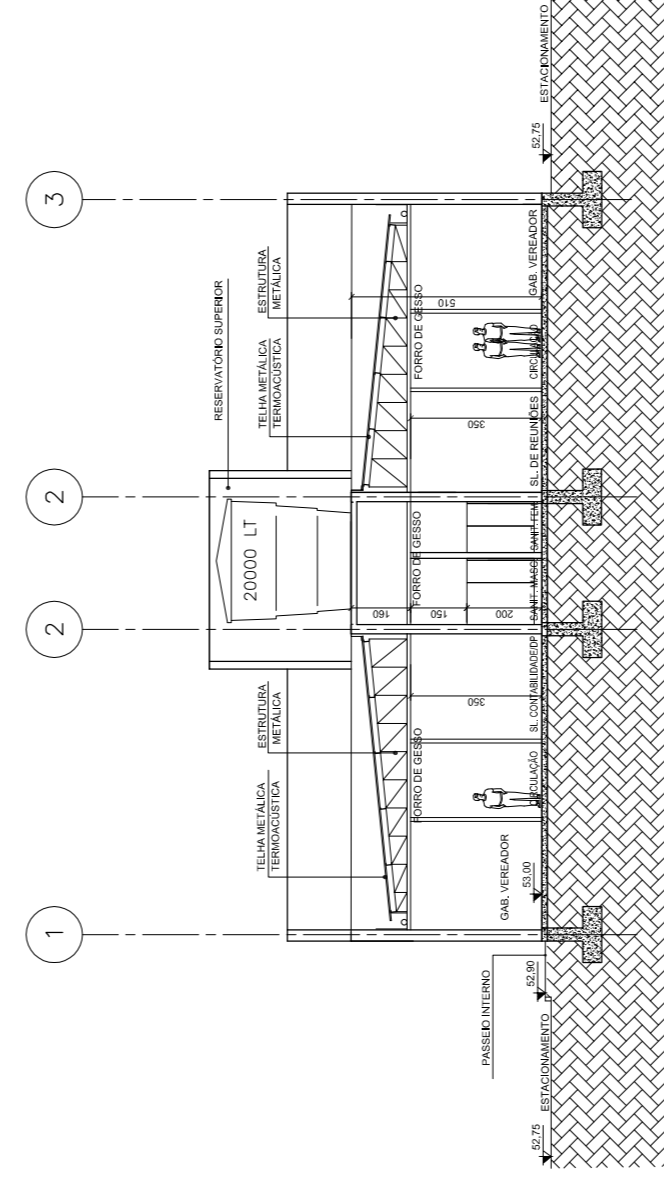

CORTE TRANSVERSAL CC  
Esc. 1/200

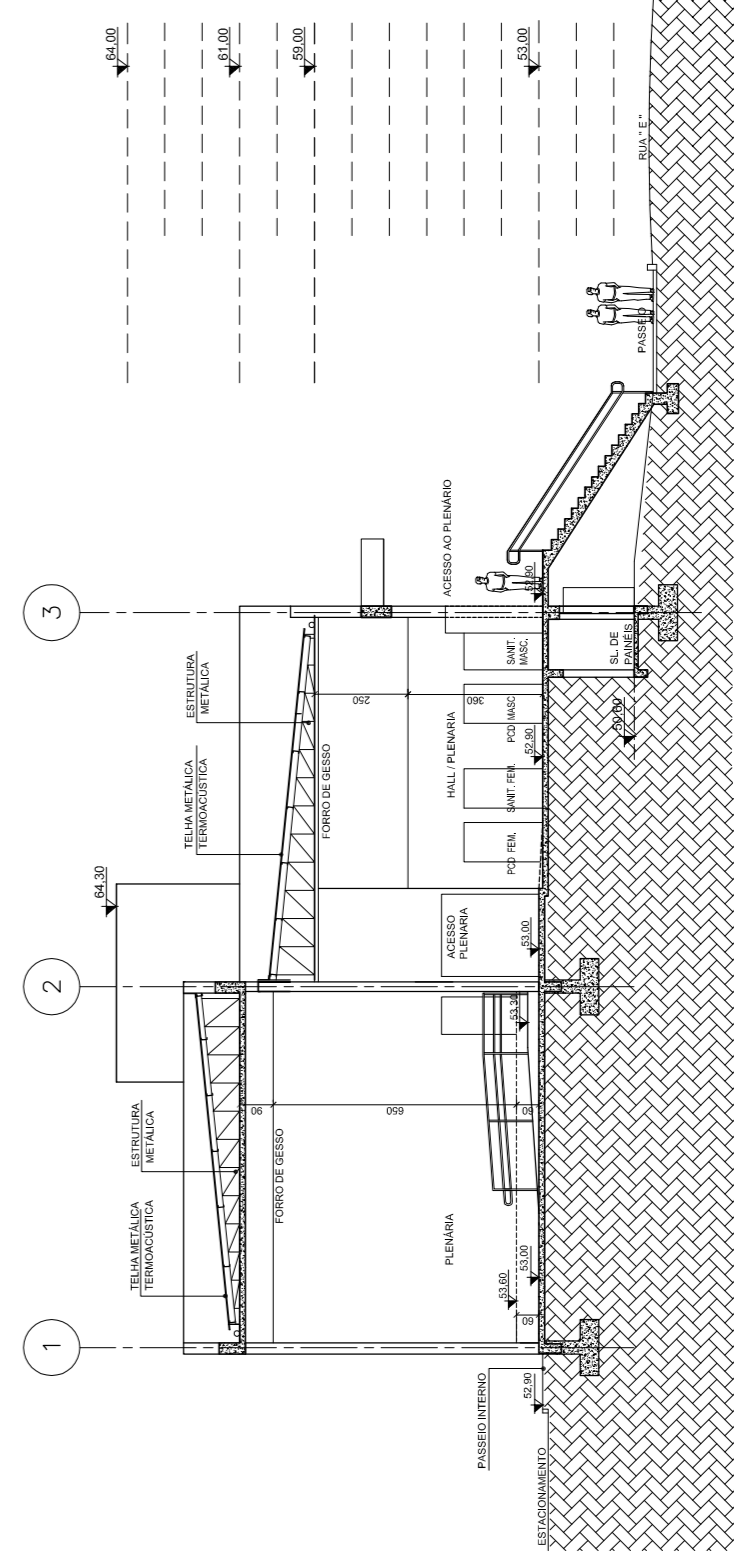

CORTE TRANSVERSAL DD  
Esc. 1/200

01	23/09/2017	ALINE	ATENDIMENTO COMERCIAL (AS BUILT)
00	30/08/2017	RONALDO / ALINE	ENGRANDIMENTO

\*\*\* O PRESENTE PROJETO ATENDE AS DISPOSIÇÕES EXIGIDAS PELA LEGISLAÇÃO, ESPECIALMENTE AO CONTEÚDO NA LEI COMPLEMENTAR Nº 288/SE E AO PARÂMETRO BILÂTIMO Nº 179 DA CDT DE 25/09/2007 \*\*\*

### CÂMARA MUNICIPAL DE NOVA SANTA RITA

TIPO DE OBRA: RUA VALDEMAR VICENTE DA COSTA - NOVA SANTA RITA - RS

ENGENHEIRO: CÂMARA MUNICIPAL DE NOVA SANTA RITA

CONTRATADO: EDIFICAÇÃO PRÉ-MOLDADO

REPRESENTANTE CÂMARA DE VEREADORES:

JAIR ANTÔNIO DE OLIVEIRA  
NOME

ASSINATURA:



Eng. FABIANA KUNIGELIUS SILVÉRIO CREA: 29.145/D  
ASS. ARQUIT. CREA  
AVENIDA GETULIO VARGAS - 344 - SALA 03 - BERTIO OBRAS - NOVA SANTA RITA - RS  
FONE: (51) 3179-8588 - e-mail: fabiana.solidiezengenharia@gmail.com  
www.solidiezengenharia@gmail.com

### ARQUITETURA

CORTES - LONGITUDINAL E TRANSVERSAL

URBEM: 10050077 ESCALA: 1:200 REVISÃO: RONALDO / ALINE

PROJETO: 0004

REV\_01

